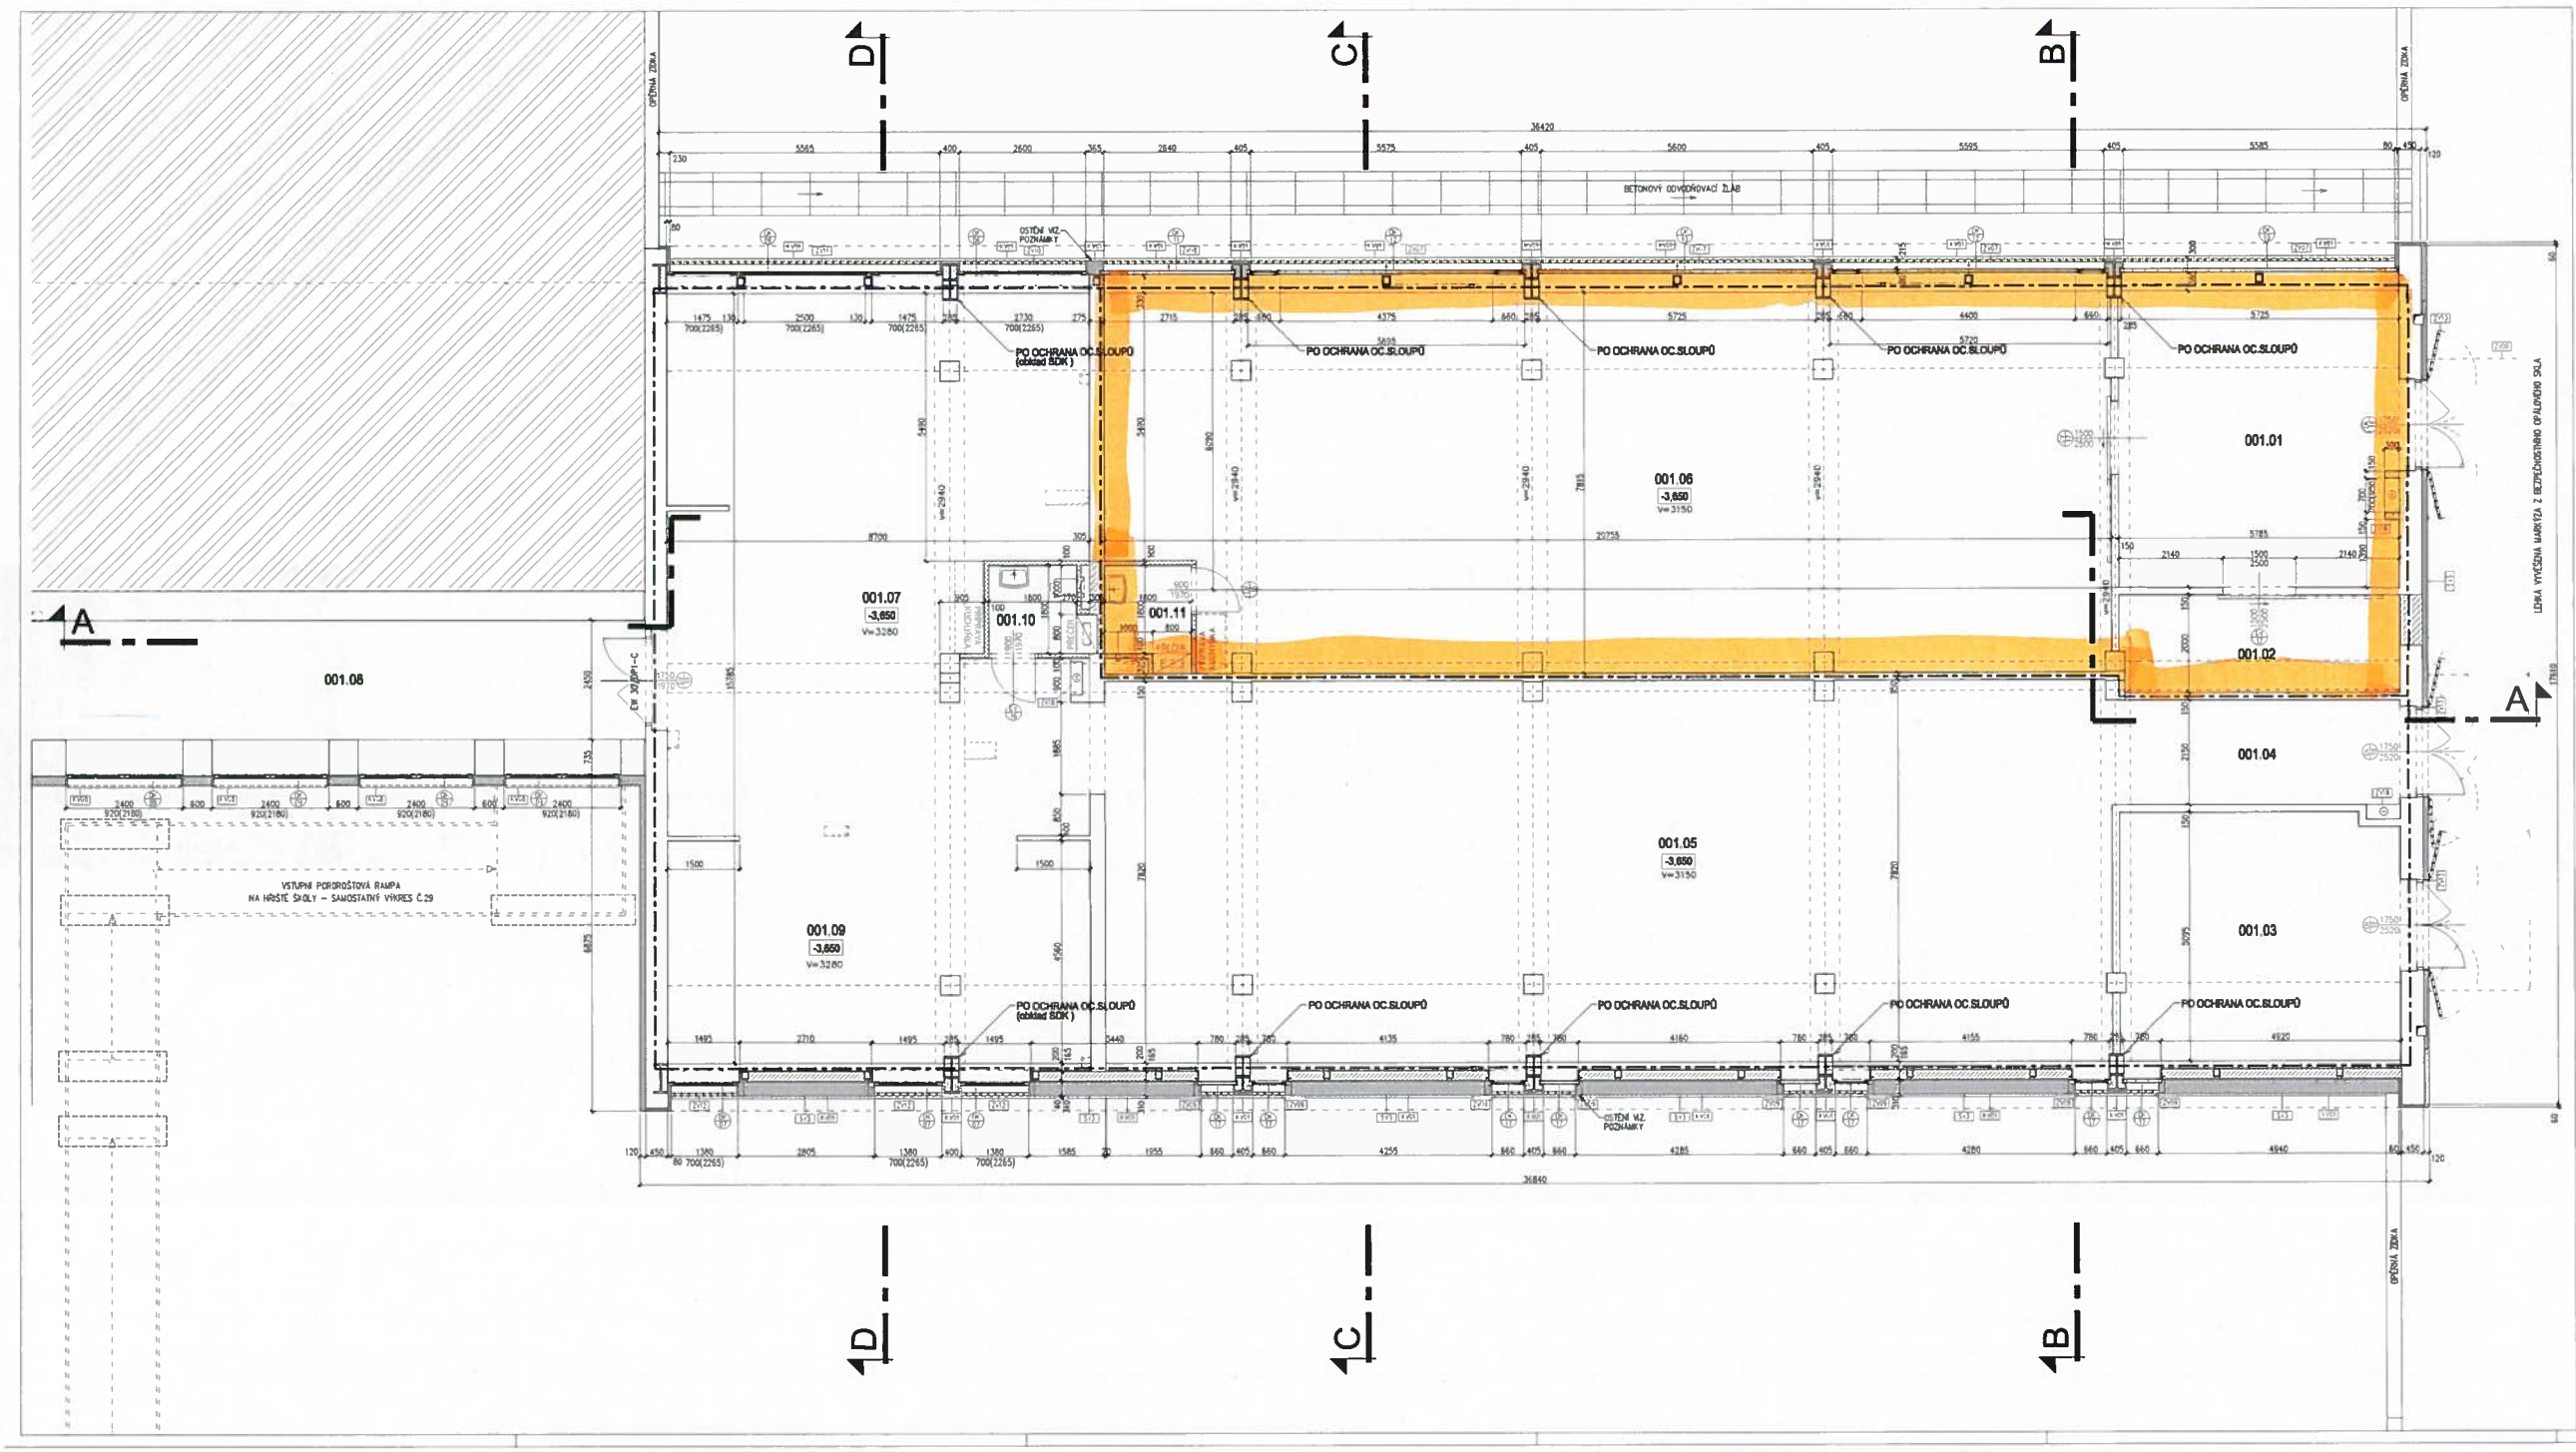

LEGENDA MÍSTNOSTÍ

ČÍSL.	POPIS	PLOCHA m²	PODLAHA		STĚNY		STROP, PODHLED	
001.1	SKLADOVÝ PROSTOR	20,68	PVC	PVC NA ČEDI PROTIHLUKOVÁ LEPENKA	SDK	DVOJNÁSOBNÁ KONSTRUKCE SE SAMOSTATNOU NOSNOU KONSTRUKCÍ	PSDK	BEZ PODHLEDU DVOJNÁSOBNÁ KONSTRUKCE SE SAMOSTATNOU NOSNOU KONSTRUKCÍ
001.2	SKLADOVÝ PROSTOR	11,82	PVC	PVC NA ČEDI PROTIHLUKOVÁ LEPENKA	SDK	DVOJNÁSOBNÁ KONSTRUKCE SE SAMOSTATNOU NOSNOU KONSTRUKCÍ	PSDK	BEZ PODHLEDU DVOJNÁSOBNÁ KONSTRUKCE SE SAMOSTATNOU NOSNOU KONSTRUKCÍ
001.3	SKLADOVÝ PROSTOR	39,79	PVC	PVC NA ČEDI PROTIHLUKOVÁ LEPENKA	SDK	DVOJNÁSOBNÁ KONSTRUKCE SE SAMOSTATNOU NOSNOU KONSTRUKCÍ	PSDK	BEZ PODHLEDU DVOJNÁSOBNÁ KONSTRUKCE SE SAMOSTATNOU NOSNOU KONSTRUKCÍ
001.4	SKLADOVÝ PROSTOR	13,09	PVC	PVC NA ČEDI PROTIHLUKOVÁ LEPENKA	SDK	DVOJNÁSOBNÁ KONSTRUKCE SE SAMOSTATNOU NOSNOU KONSTRUKCÍ	PSDK	BEZ PODHLEDU DVOJNÁSOBNÁ KONSTRUKCE SE SAMOSTATNOU NOSNOU KONSTRUKCÍ
001.5	SKLADOVÝ PROSTOR	163,00	PVC	PVC NA ČEDI PROTIHLUKOVÁ LEPENKA	SDK	DVOJNÁSOBNÁ KONSTRUKCE SE SAMOSTATNOU NOSNOU KONSTRUKCÍ	PSDK	BEZ PODHLEDU DVOJNÁSOBNÁ KONSTRUKCE SE SAMOSTATNOU NOSNOU KONSTRUKCÍ
001.6	SKLADOVÝ PROSTOR	162,08	PVC	PVC NA ČEDI PROTIHLUKOVÁ LEPENKA	SDK	DVOJNÁSOBNÁ KONSTRUKCE SE SAMOSTATNOU NOSNOU KONSTRUKCÍ	PSDK	BEZ PODHLEDU DVOJNÁSOBNÁ KONSTRUKCE SE SAMOSTATNOU NOSNOU KONSTRUKCÍ
001.7	SKLADOVÝ PROSTOR	83,25	PVC	PVC NA ČEDI PROTIHLUKOVÁ LEPENKA	SDK	DVOJNÁSOBNÁ KONSTRUKCE SE SAMOSTATNOU NOSNOU KONSTRUKCÍ	PSDK	BEZ PODHLEDU DVOJNÁSOBNÁ KONSTRUKCE SE SAMOSTATNOU NOSNOU KONSTRUKCÍ
001.8	SPOLEČNÉ ÚKLIDU	30,60	PVC	PVC NA ČEDI PROTIHLUKOVÁ LEPENKA	SDK	DVOJNÁSOBNÁ KONSTRUKCE SE SAMOSTATNOU NOSNOU KONSTRUKCÍ	PSDK	BEZ PODHLEDU DVOJNÁSOBNÁ KONSTRUKCE SE SAMOSTATNOU NOSNOU KONSTRUKCÍ
001.9	ÚKLIDOVÁ KOMORA	36,30	PVC	PVC NA ČEDI PROTIHLUKOVÁ LEPENKA	SDK	DVOJNÁSOBNÁ KONSTRUKCE SE SAMOSTATNOU NOSNOU KONSTRUKCÍ	PSDK	BEZ PODHLEDU DVOJNÁSOBNÁ KONSTRUKCE SE SAMOSTATNOU NOSNOU KONSTRUKCÍ
001.10	WC S UMYVADLEM (VEŘEJNÝ – MUŽI)	3,58	PVC	PVC NA ČEDI PROTIHLUKOVÁ LEPENKA	KERAMICKÝ OBKLAD	SDK PODHLEDL	PSDK	SDK PODHLEDL
001.11	WC S UMYVADLEM (VEŘEJNÝ – ŽENY)	3,58	PVC	PVC NA ČEDI PROTIHLUKOVÁ LEPENKA	KERAMICKÝ OBKLAD	SDK PODHLEDL	PSDK	SDK PODHLEDL

HRANICE POŽÁRNÍCH ÚSEKŮ - BEZE ZMĚNY OPROTI PŮVODNÍ PROJ. DOKUMENTACI 12/2015

POZNÁMKY:
1) DETAIL A NASTAVENÍ OKEN A DVEŘÍ JSOU V ZATÍPLENÍ ŘEŠENÍ PODLE CETTIFIKOVANÝCH DETAILŮ + SMART BARIÉRY S.R.O.
PRO STĚNĚ BYLY VYDÁNY POŽÁRNĚ KLASIFIKAČNÍ OTŘEDĚNÍM CERTIFIKOVANÝM ORGÁNEM ZKUŠ. CENTRUM STAV. INŽENÝRSTVÍ s.r.o.
JEDNÁ SE O PCZ KLASIFIKAČNÍ OTŘEDĚNÍM č. PKO-17-004 A č. PKO-17-007

REVIZE PD 2016 – ÚPRAVA STAVEBNÍCH PRVKŮ DOKONČENÍM STAVBY
REVIZE 12/2017 ÚPRAVA ZE NOVÉ PROVEDENÍ PRAVDA
PROTIPOŽÁRNÍ NÁTĚR DOLOMITOVÝCH KONSTRUKCÍ
REVIZE PD ZAPRACOVÁNÍ DO PROJEKTU ÚPRAVY VYPLÝVAJÍCÍ NA ZÁKLADĚ PROVEDENÍ STAVBY
A TÝM PODKLADŮ PRO ZMĚNOVÉ ŘÍZENÍ

polohopisný systém: S-JTSK
výškový systém: Bpv
±0,000 = 199,07 m n.m.

investor:
hlavní architekt projektu: Ing. arch. Lukáš Pinkava, T: +420 776 299 977, e-mail: lukas.pinkava@aedmail.cz
vedení projektu:
profese:

stavba:
ZŠ K Miličovu
Rekonstrukce pavilonu E - Tělocvičny

stupeň:
Dokumentace skutečného provedení stavby

hlavní architekt projektu: Ing. arch. Lukáš Pinkava
spolupracovali: Ing. arch. Petra Soukupová
garant projektu: Ing. Zbyněk Benedorf
vedení projektu: Ing. Iva Karlická
zodpovědný projektant části: Ing. Iva Karlická
vypracovali: Jan L. Jiroušek, Ing. P. Bushan

část / profese: architektonicko - stavební

příloha: **návrh**
půdorys - 3,650 - suterén

datum: září 2018
formát: 14x A4
měřítko: 1:50
zakázkové č.: 13-028
číslo změny:
datum změny:
část: D.1.1.
čís. příl.: D.1.1.21. REV 2018-PBR
pare.